


P:\11 Strassenbau_Projekte\Projekt\2022_027_Gruener_Weg_(neu_suedlich)\4_Planung\1_CAD\2022_027_B.dwg

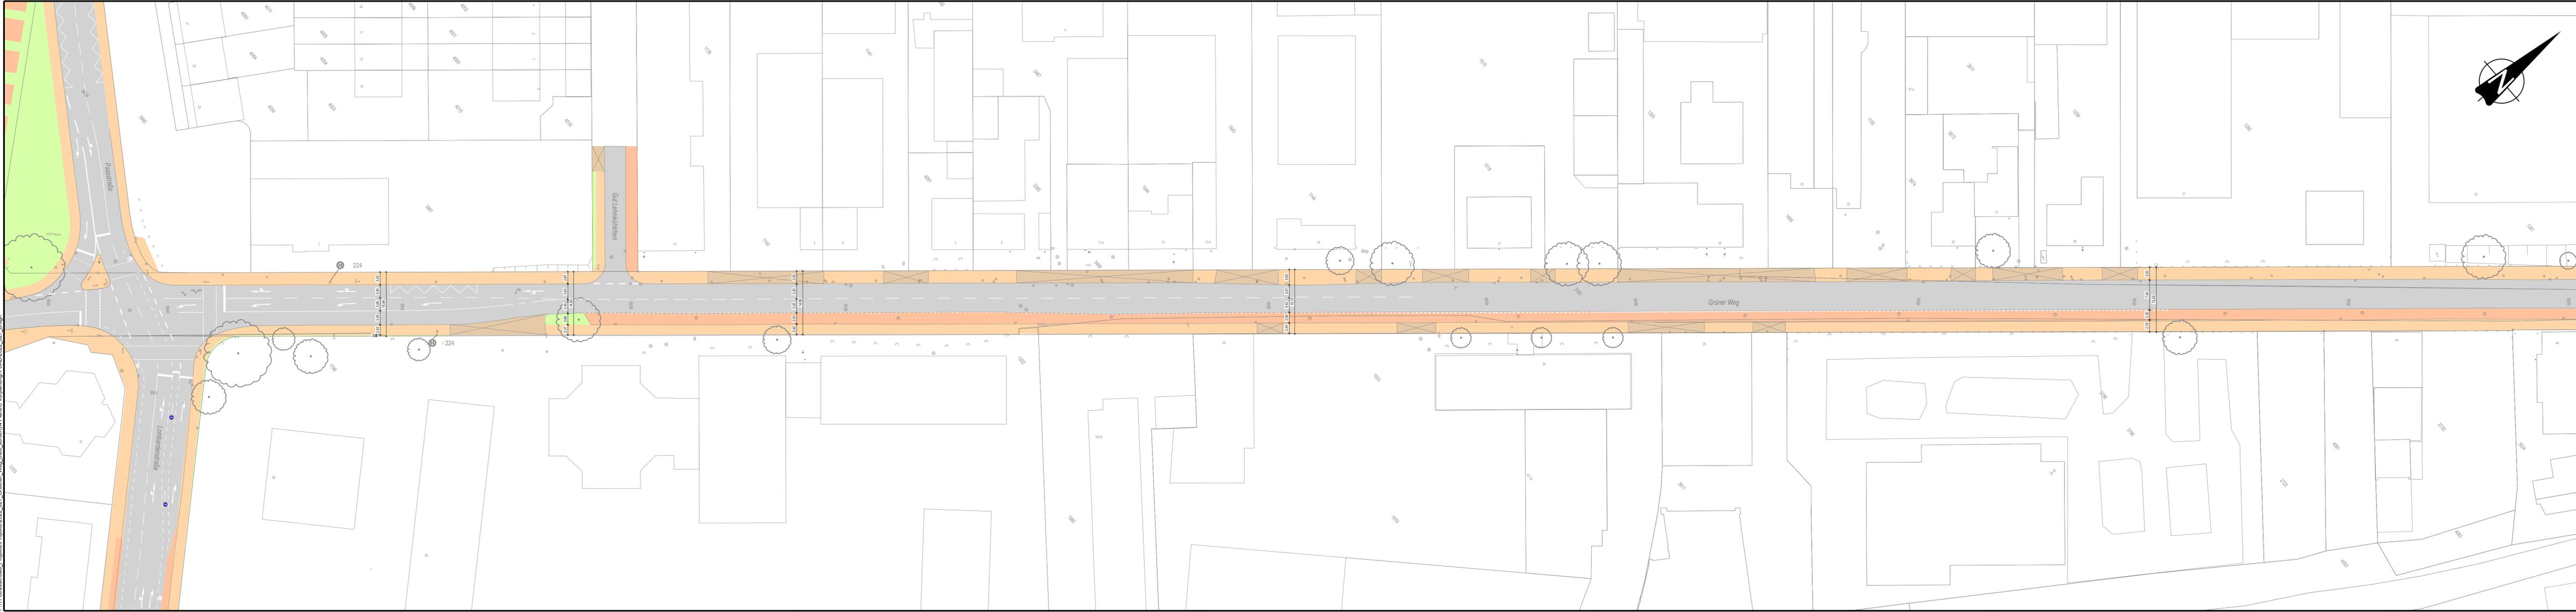

Legende

-  vorh. Straßenbeleuchtung
-  vorh. Ablauf
-  vorh. Bordstein
-  vorh. Zaun
-  vorh. Hecke
-  vorh. Mauer
-  vorh. Baum
-  vorh. Markierung auf Fahrbahn
-  Fahrbahn
-  Gehweg
-  Parken
-  Zufahrt
-  Grünfläche/Baumfeld
-  vorh. LSA


Fachbereich Stadtentwicklung, Planung und Mobilitätsinfrastruktur | Die Oberbürgermeisterin

stadt aachen

Grüner Weg
Komplettanfertigung und Neuanlage Radverkehrsanlagen

Bestandsplan

Plan Nr.: 2022_027_B1	Bearb.: Th.	Zeichn.: Th.	M.: 1:1500	21. August 2023
-----------------------	-------------	--------------	------------	-----------------

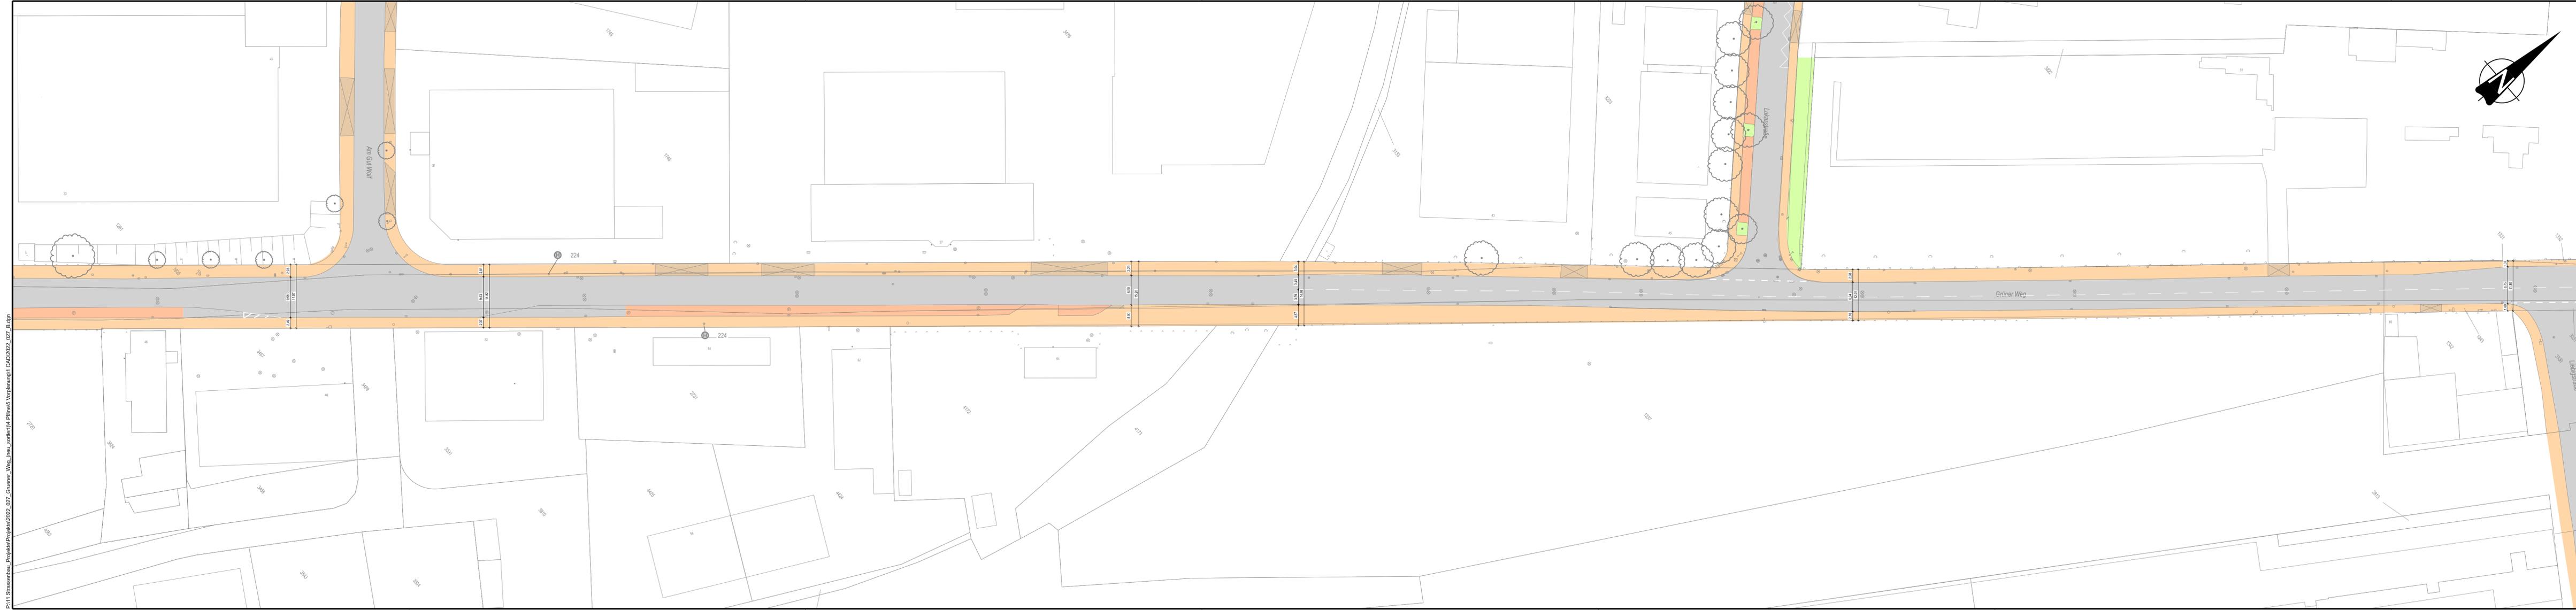

Legende

-  vorh. Straßenbeleuchtung
-  vorh. Ablauf
-  vorh. Bordstein
-  vorh. Zaun
-  vorh. Hecke
-  vorh. Mauer
-  vorh. Baum
-  vorh. Markierung auf Fahrbahn
-  Fahrbahn
-  Gehweg
-  Parken
-  Zufahrt
-  Grünfläche/Baumfeld
-  vorh. LSA



P:\11 Strassenbau_Projekte\Projekt\2022_027_Gruener_Weg_(neu_sordert)\4_Planes\5_Vorplanung\1_CAD\2022_027_B.dwg

Fachbereich Stadtentwicklung, Planung und Mobilitätsinfrastruktur | Die Oberbürgermeisterin

stadt aachen


Grüner Weg
Komplettanerkennung und Neuanlage Radverkehrsanlagen

Bestandsplan

Plan Nr: 2022_027_B2	Bearb.: Th.	Zeichn.: Th.	M. = 1:4'500	21. August 2023
-------------------------	----------------	-----------------	--------------	-----------------

ETB 89

P:\111 Strassenbau_Projekte\Projekte\2022_027_Gruener_Weg_(neu_sonder)\4 Pläne\5 Vorplanung\1 CAD\2022_027_B.dgn

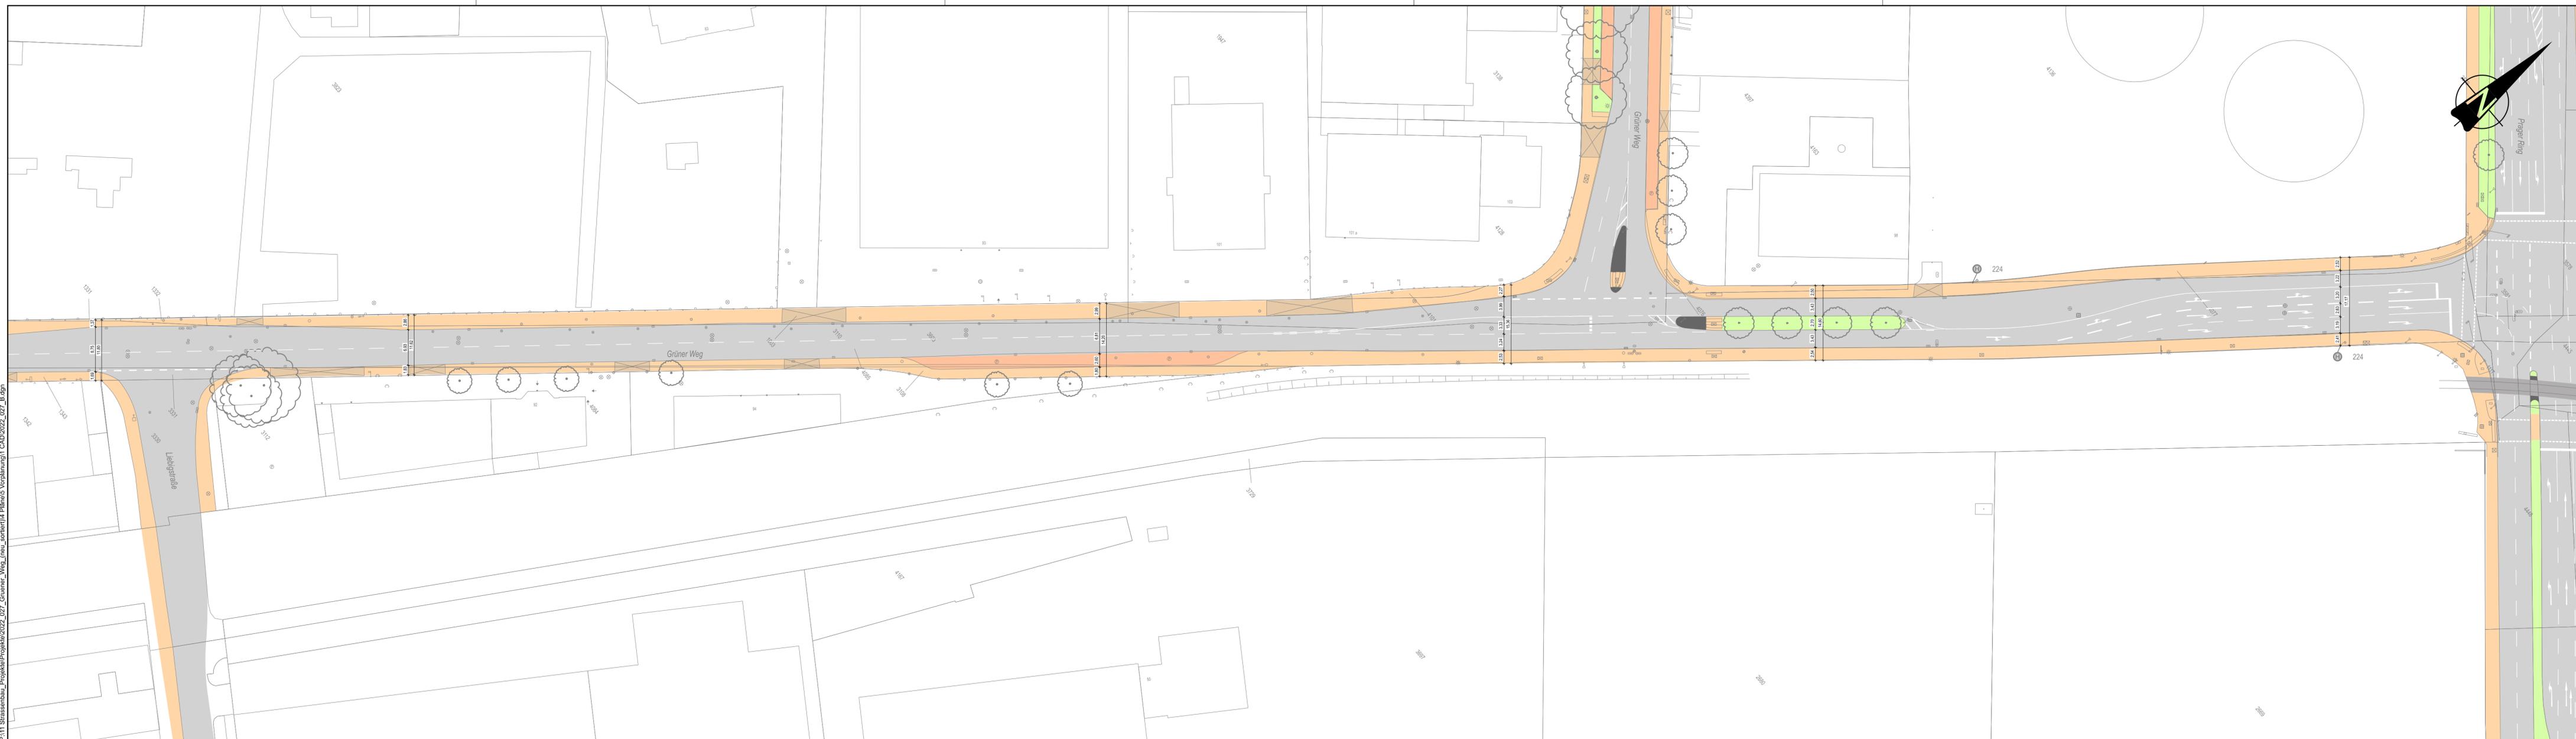

Legende

-  vorh. Straßenbeleuchtung
-  vorh. Ablauf
-  vorh. Bordstein
-  vorh. Zaun
-  vorh. Hecke
-  vorh. Mauer
-  vorh. Baum
-  vorh. Markierung auf Fahrbahn
-  Fahrbahn
-  Gehweg
-  Parken
-  Zufahrt
-  Grünfläche/Baumfeld
-  Verkehrsinsel
-  Gleisstrasse
-  vorh. LSA

Fachbereich Stadtentwicklung - Planung und Mobilitätsinfrastruktur Die Oberbürgermeisterin

stadt aachen

Grüner Weg
Komplettanfertigung und Neuanlage Radverkehrsanlagen

Bestandsplan

Plan Nr.: 2022_027_B3	Bearb.: Th.	Zeichn.: Th.	M. = 1:1500 1:1500	21. August 2023 ETRS 89
--------------------------	----------------	-----------------	-----------------------	----------------------------